


ZONA VERDE SI DEPOZIT TEREN VEGETAL

ular

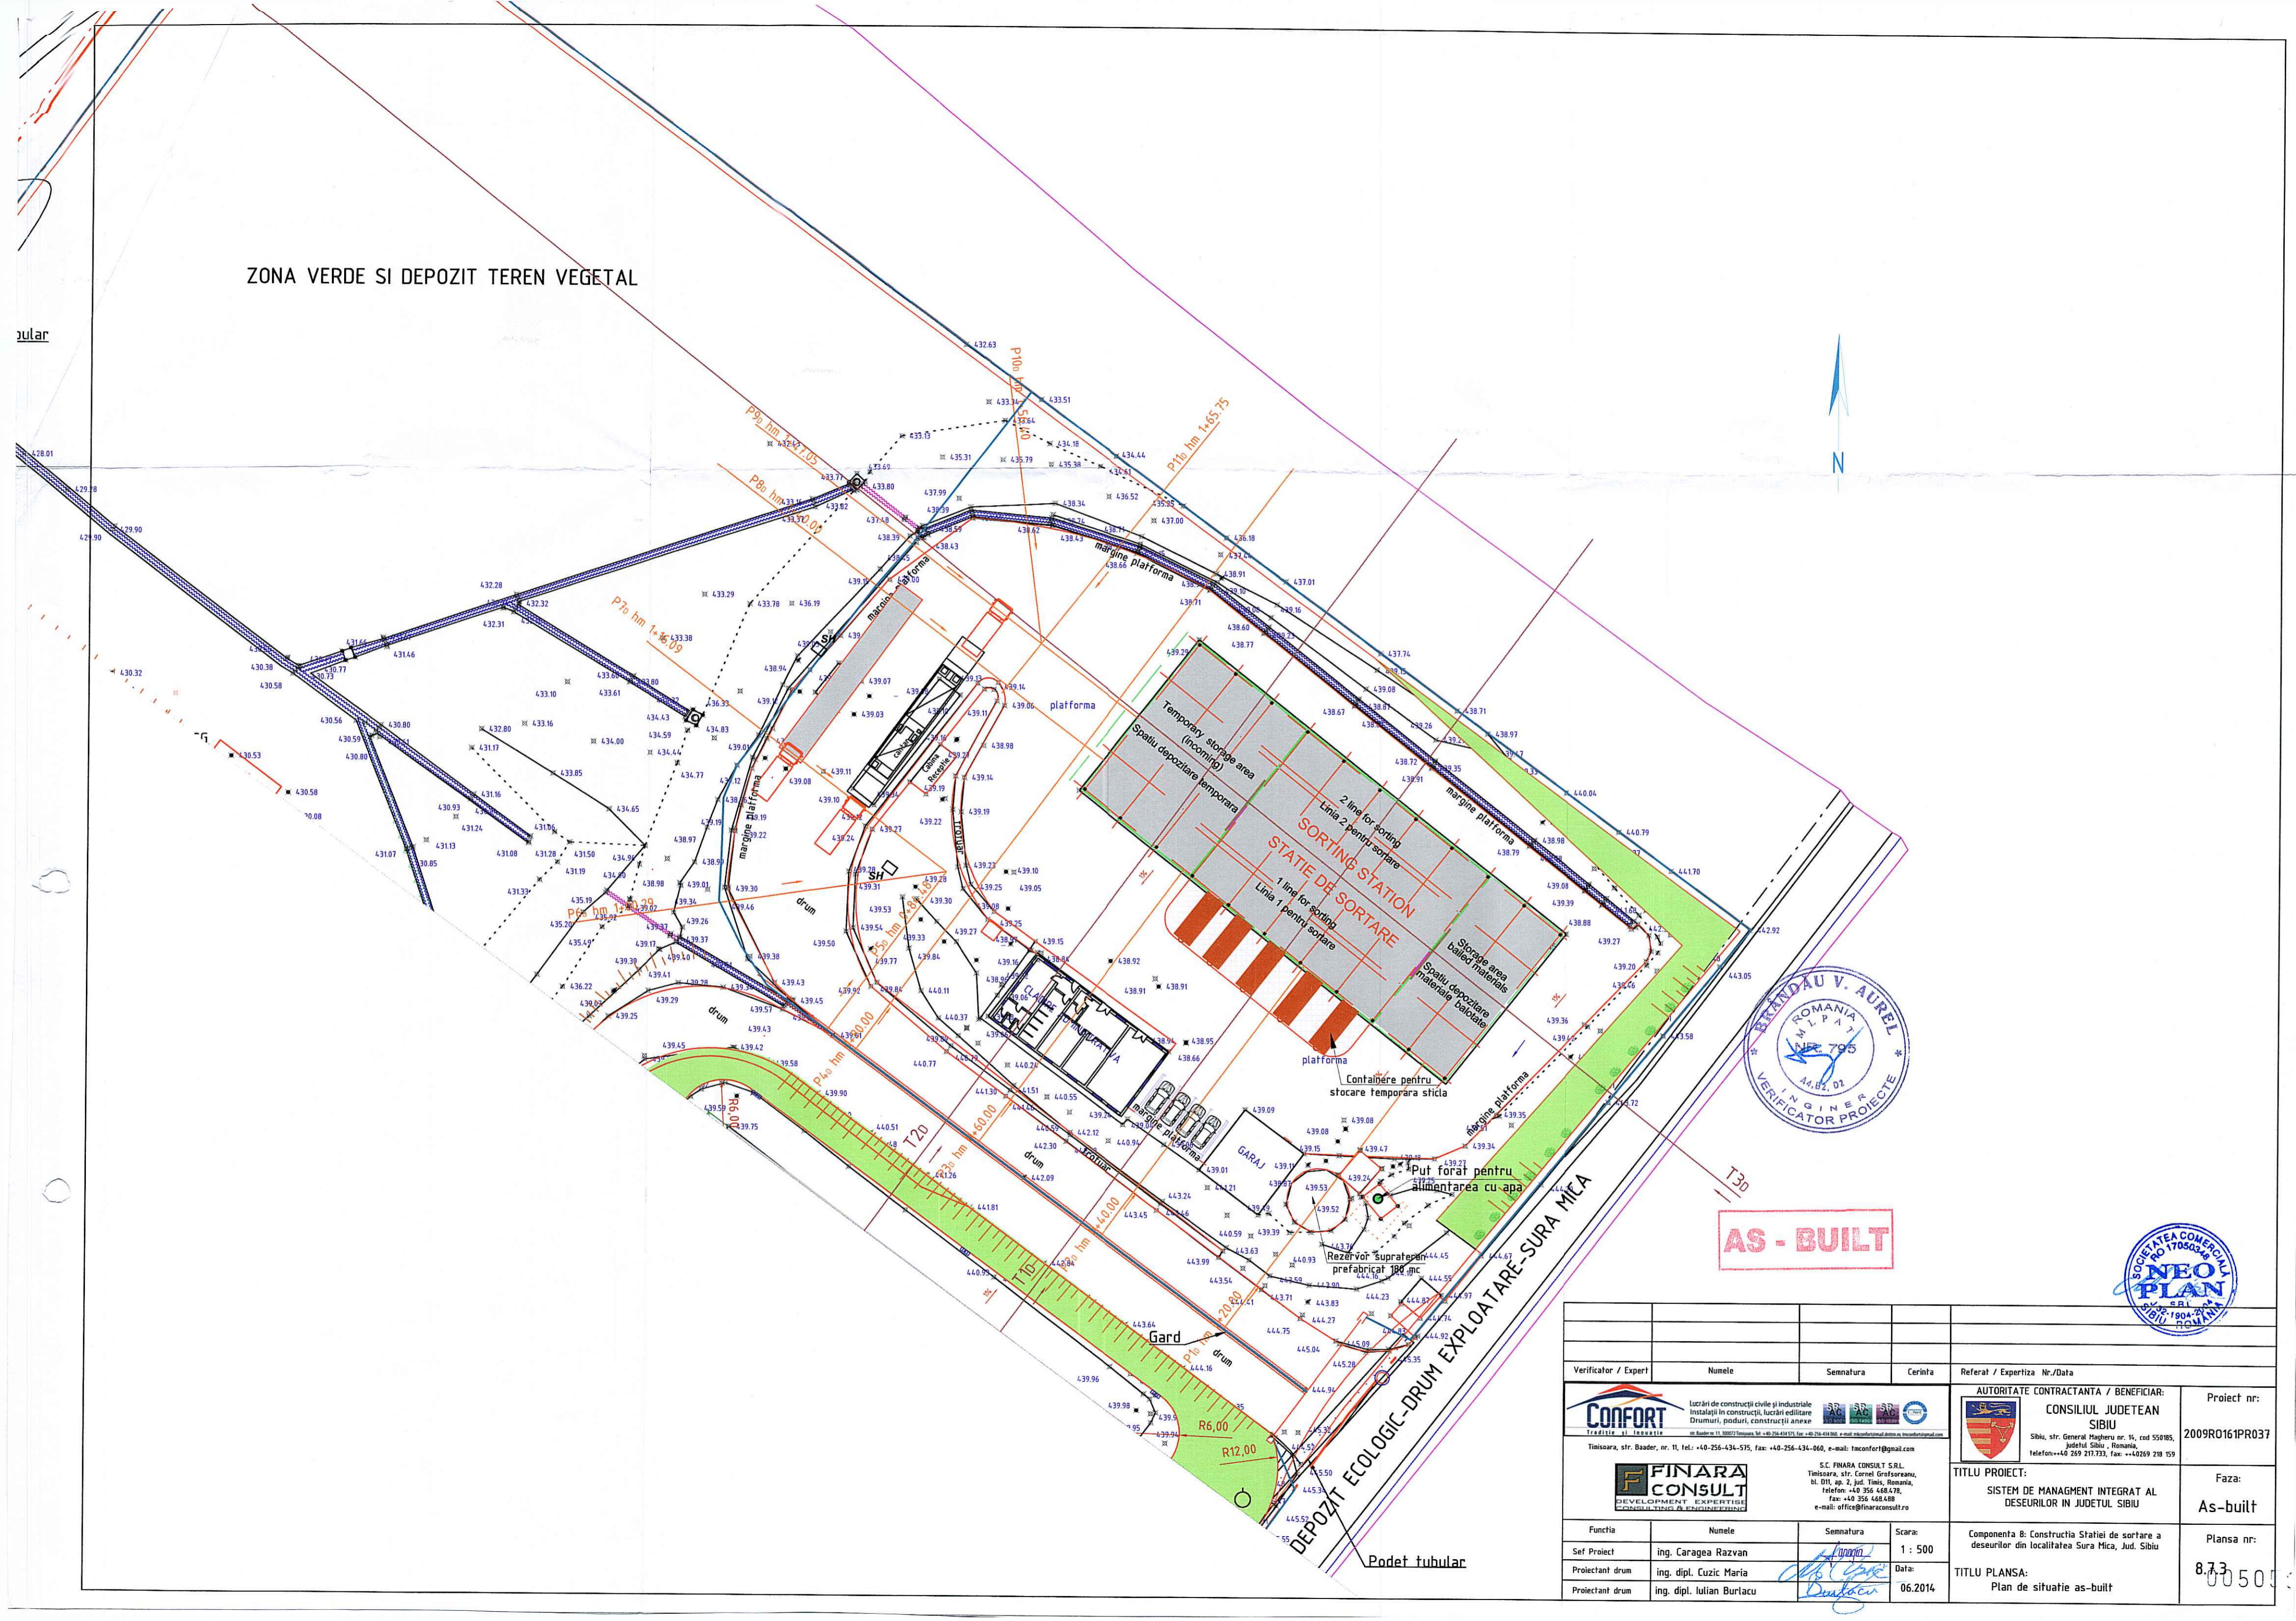

AS - BUILT



Verificator / Expert	Numele	Semnatura	Cerinta	Referat / Expertiza Nr./Data
<p>CONFORT S.R.L. Timisoara, str. Baader, nr. 11, Tel: +40-256-434-515, Fax: +40-256-434-060, e-mail: fconfort@gmail.com</p>				AUTORITATE CONTRACTANTA / BENEFICIAR: CONSILIUL JUDETEAN SIBIU Sibiu, str. General Magheru nr. 15, cod 550185, judetul Sibiu, Romania, telefon: +40 269 217.733, fax: +40 269 218 159
<p>FINARA CONSULT S.R.L. Timisoara, str. Cornet Gheorghiu, bl. D11, ap. 2, jud. Timis, Romania, telefon: +40 256 468.478, fax: +40 256 468.469, e-mail: office@finaraconsult.ro</p>				TITLU PROIECT: SISTEM DE MANAGEMENT INTEGRAT AL DESEURILOR IN JUDETEL SIBIU
Functia Sef Proiect: ing. Caragea Razvan Proiectant drum: ing. dipl. Cuzic Maria Proiectant drum: ing. dipl. Iulian Burtacu				Proiect nr: 2009RO161PR037 Faza: As-built Planșa nr: 8.7.3
Scara: 1 : 500 Data: 06.2014 Componenta B: Constructia Statiei de sortare a deseurilor din localitatea Sura Mica, Jud. Sibiu TITLU PLANSA: Plan de situatie as-built				0050